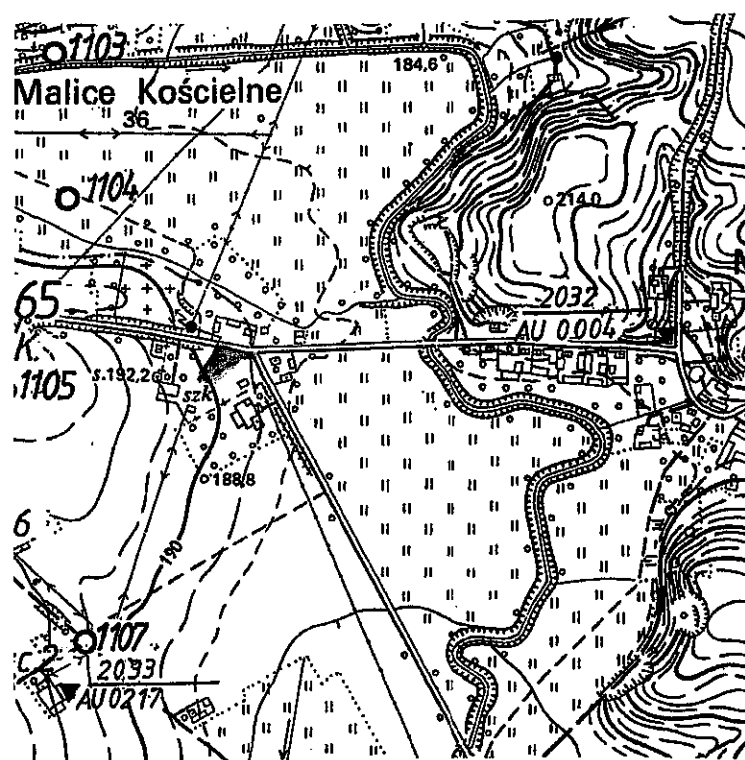


**SKALA 1:500**  
(z przeskalowania)

**sekcja mapy syt.-wys. 144.444.132  
144.444.134**

woj. świętokrzyskie  
pow. opatowski  
gm. Lipnik  
**Obwód MALICE KOŚCIELNE**

*Nie wyklucza się istnienia innych urządzeń podziemnych  
nie zgłoszonych do inwentaryzacji powykonawczej.  
Granice nieruchomości przyjęto z ewidencji gruntów.*

**ORIENTACJA 1:10000**

inż. Izabella Zamorska  
GEODETA UPRAWNIONY  
Zaświadczenie GUGiK Nr 17980  
tel. kom. 507 787 011

