


ZLEWNIA rz. OPATÓWKI

POUFNE Egz. nr

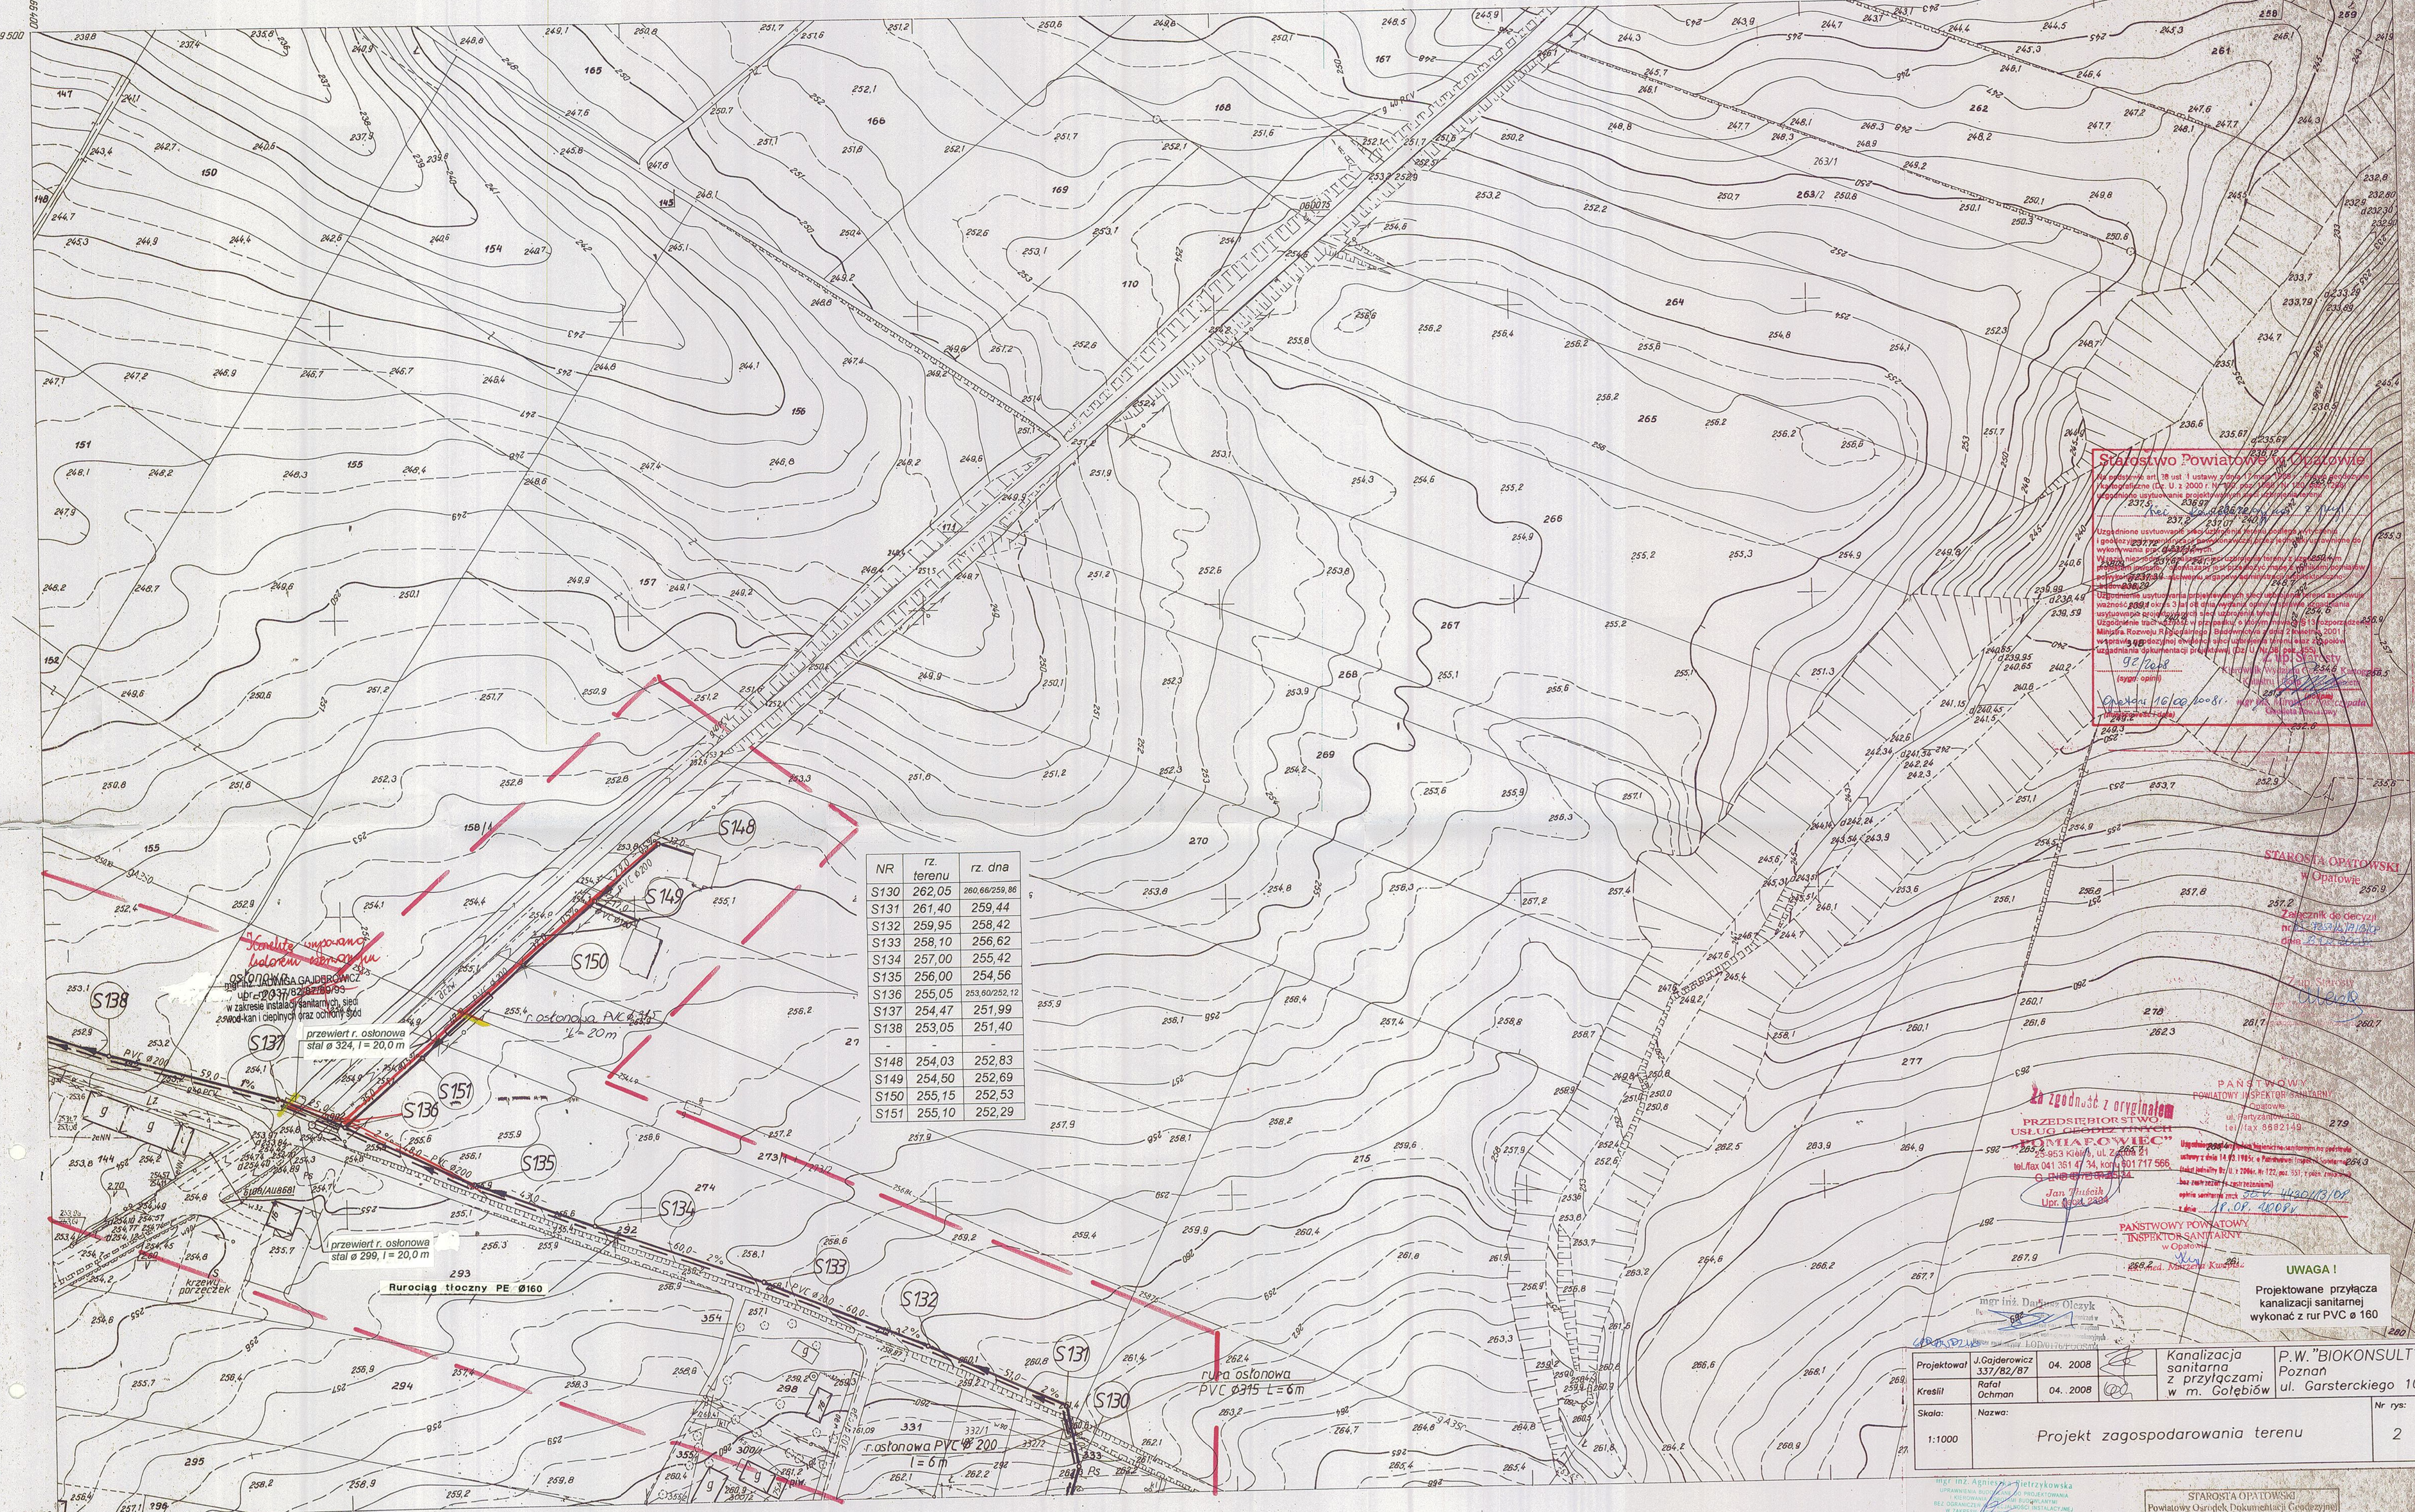

NR	rz. terenu	rz. dna
S130	262,05	260,66/259,86
S131	261,40	259,44
S132	259,95	258,42
S133	258,10	256,62
S134	257,00	255,42
S135	256,00	254,56
S136	255,05	253,60/252,12
S137	254,47	251,99
S138	253,05	251,40
S148	254,03	252,83
S149	254,50	252,69
S150	255,15	252,53
S151	255,10	252,29

MAPA SYTUACYJNO-WYSOKOŚCIOWA - do celów projektowych
Założona w r. 1981 przez
PAŃSTWOWE PRZEDSIĘBIORSTWO GEODEZYJNO KARTOGRAFICZNE
w WARSZAWIE

Kierownik Zakładu mgr inż. Zbigniew Kondrat
Kierownik Pracowni mgr inż. Elżbieta Pruszczyk

Nie wyklucza się istnienia w terenie
innych urządzeń podziemnych nie zgłoszonych
do inwentaryzacji powykonawczej

022	A
072	

A. 6m. LIPNIK woj. tarnobrzskie
1. wieś Lipnik

Granice własności skartkowane na podstawie
zdjęć lotniczych i map ewidencyjnych.

Aktualizacja mapy syt. - Wzr. wzr. z inn. mod.
Wyk. P.G. Kielce 1989/10

Projektował	J. Gajderowicz 337/82/87	04. 2008	Kanalizacja sanitarna z przyłączami w m. Gołębiów	P.W. "BIOKONSULT" Poznań ul. Garstckiego 10	Nr rys:
Kreślił	Rafał Ochman	04. 2008			2
Skala:	Nazwa:				
1:1000					
Projekt zagospodarowania terenu					

STAROSTA OPATÓWSKI
Powiatowy Ośrodek Dokumentacji Geodezyjnej
i Kartograficznej w Opatowie

154.222.024
1:1000